

REALISATION

COMMERCIALISATION

C.H.B.B.F.C
 Lotissements
 03 80 28 81 70
 45, avenue du Drapeau - Dijon

Bernard SIMON
 Gérant
 06 08 87 13 66
 bsimon@bfc-promotion-habitat.fr

Coop Habitat Bourgogne

69, av Boucicaut
 Chalon sur Saône
 03 85 46 16 63
 chb@habitat-bourgogne.fr
 www.coop-habitat-bourgogne.fr

Commune de CRISSEY
 "Terres des Croix Rouges"
 Chemin des Croix Rouges - Sections AB et ZK

PLAN DE BORNAGE


LOT A15 : AB n°354 et 374

PA n° 71154 18 E0001 du 11 mars 2019
 transféré par le PA n° 71154 18 E0001 T01 du 11 juillet 2019
 modifié par le PA n° 71154 18 E0001 M02 du 11 mars 2020

Superficie : 783 m²
 Surface de plancher maximale : 250 m²



Sans échelle

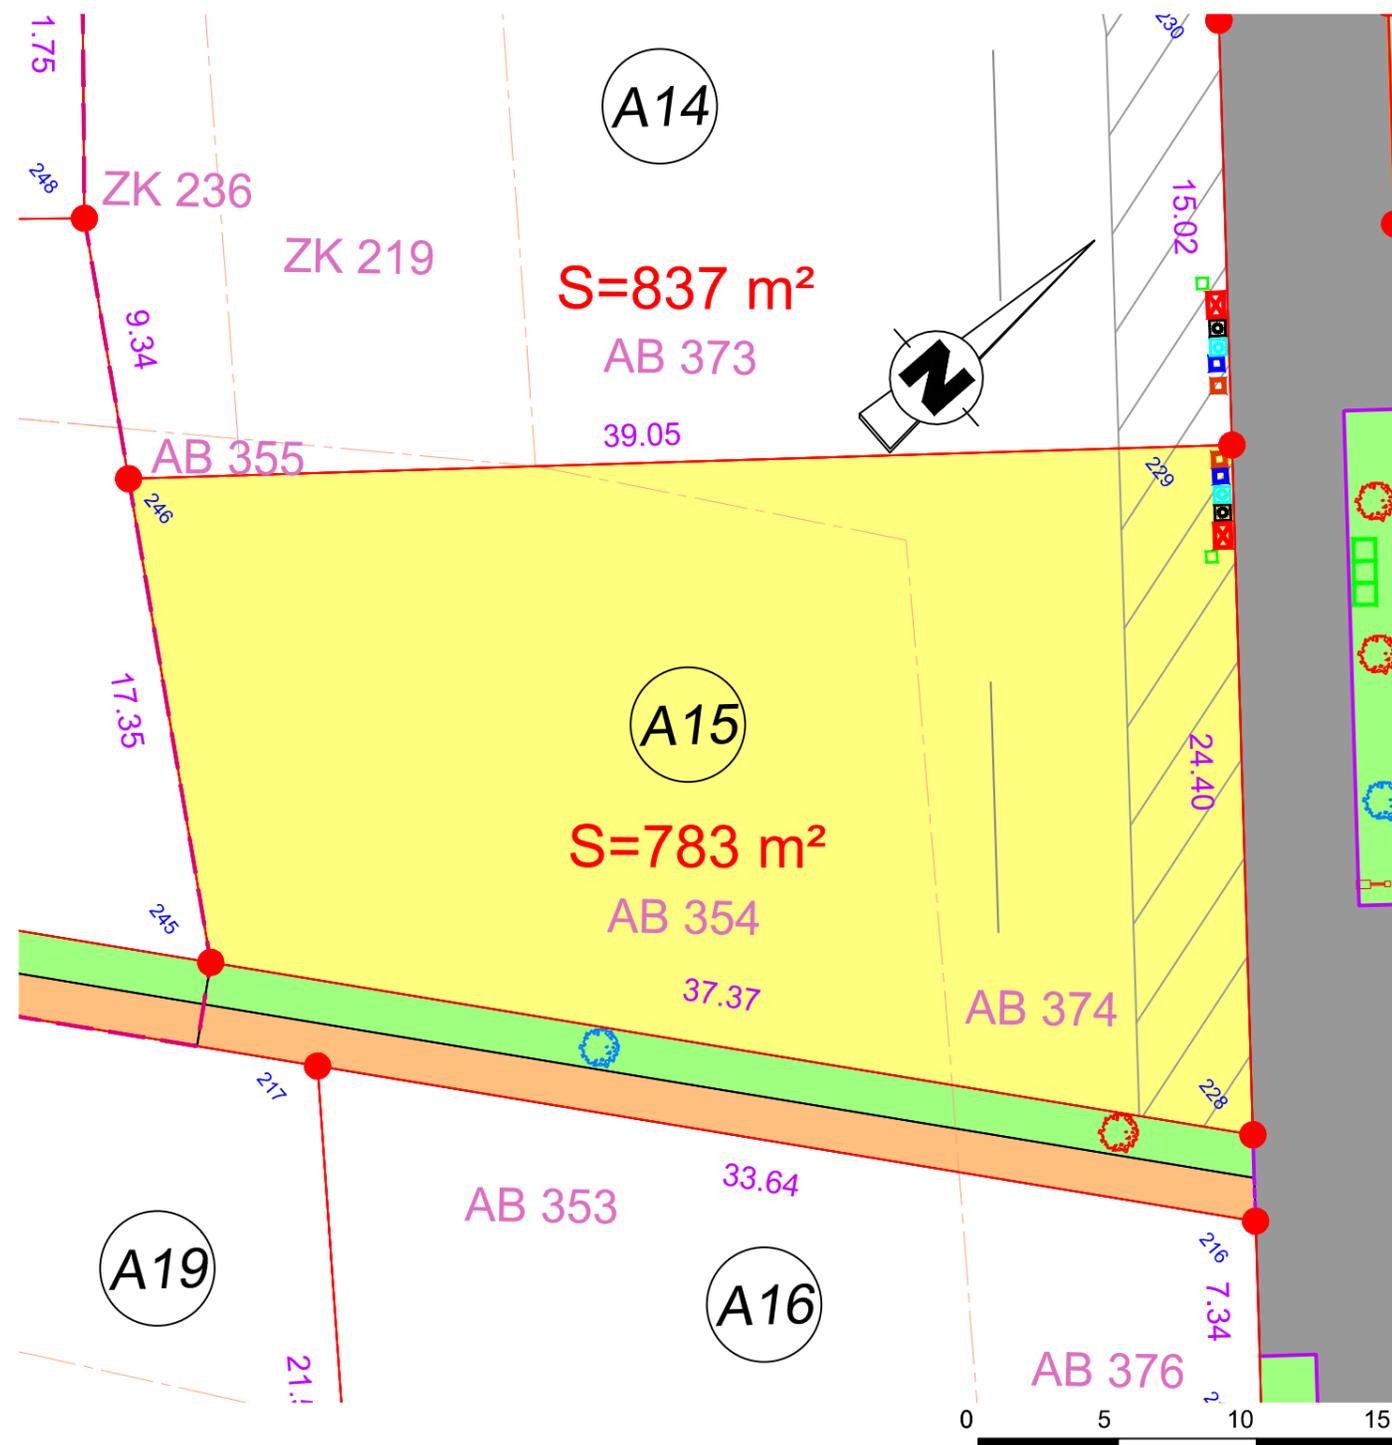

0 5 10 15
 Echelle : 1/250

- | | | |
|---|--|---|
| <ul style="list-style-type: none"> Périmètre du lotissement Périmètre du lot Lot libre Espace vert Chaussée Accès / trottoir Chemin piéton Parking | <ul style="list-style-type: none"> Point de regroupement des ordures ménagères Accès au lot interdit à cet endroit Accès au lot imposé Orientation de la façade principale Orientation de la façade principale (2 possibilités) Retrait de construction de 4 mètres Electricité Téléphone/fibre Gaz | <ul style="list-style-type: none"> Eau potable Poteau incendie Eaux pluviales Eaux usées 600 Numéro de point ou borne Borne nouvelle OGE Borne existante |
|---|--|---|

Berthet Liogier Caulfuty

géomètres-experts - urbanistes - ingénieurs VRD
 paysagistes - environnementalistes
 experts en économie immobilière et foncière

Bureau :
 Domaine Industriel SAONEOR
 17, rue Alphonse Lamartine
 71530 CRISSEY

Correspondance :
 BP 70376
 71109 CHALON SUR SAONE CEDEX
 Tél : 03.85.97.04.10 - Fax : 03.85.97.04.19
 Email : blc.contact@blc-ge.com

NOTA :

- 1) Les cotes et surfaces figurant sur ce plan sont définitives
- 2) L'acquéreur doit consulter le plan de composition, le règlement de lotissement et le Plan Local d'Urbanisme intercommunal avant tout établissement de projet sur un lot.
- 3) L'emplacement des réseaux est issu du plan de récolement des entreprises