

REALISATION ET COMMERCIALISATION

Coop Habitat Bourgogne

69, av Boucicaut
Chalon sur Saône
03 85 46 16 63
chb@habitat-bourgogne.fr
www.coop-habitat-bourgogne.fr



Commune de CRISSEY
"Terres des Croix Rouges 2D"
Chemin des Croix Rouges - Sections AB et ZK

PLAN DE BORNAGE LOT D7: ZK n°261 et 265

PA n° 71154 21 E0002 du 9 juillet 2021

Superficie : 627 m²

Surface de plancher maximale : 150 m²

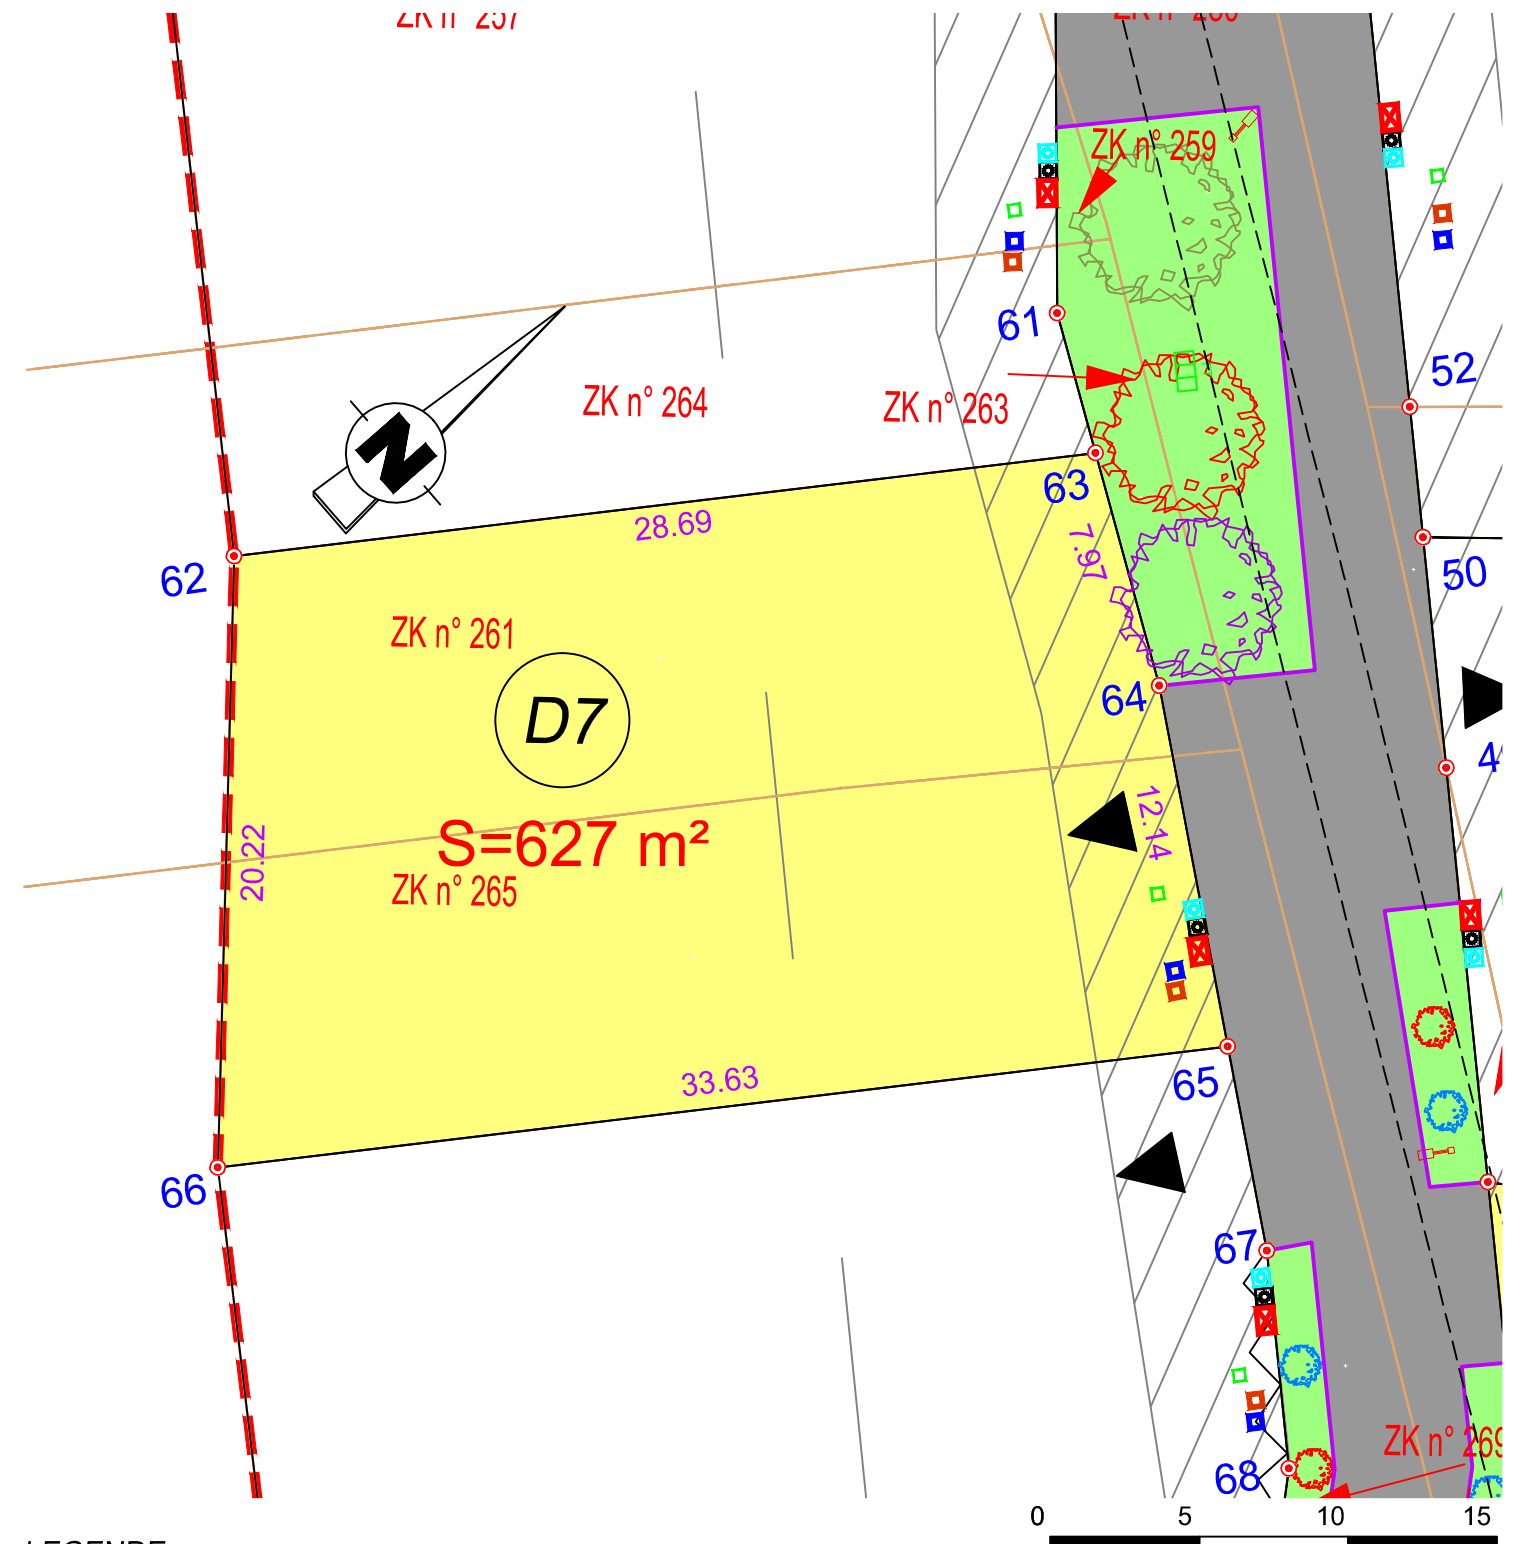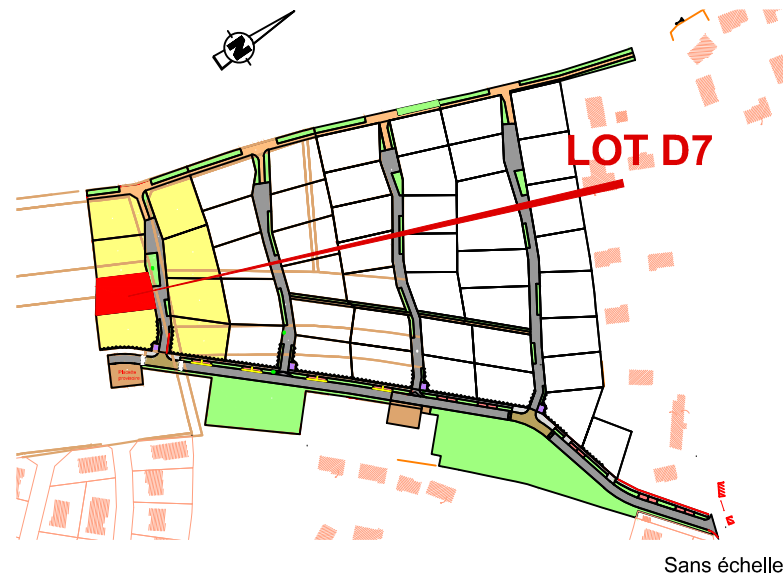

Echelle sur A3 : 1/250

LEGENDE

- Périimètre du lotissement
- Périimètre du lot
- Lot libre
- Espace vert
- Chaussée
- Accès / trottoir
- Chemin piéton
- Parking
- Arbres
- Point de regroupement des ordures ménagères
- Accès au lot interdit à cet endroit
- Accès au lot imposé
- Orientation de la façade principale
- Orientation de la façade principale (2 possibilités)
- Retrait de construction de 4 mètres
- Numéro de lot
- Téléphone / fibre
- Gaz
- Eau potable
- Poteau incendie
- Eaux pluviales
- Eaux usées
- Electricité
- Borne existante
- Borne nouvelle OGE
- Numéro de borne

Berthet Liogier Caulfuty

géomètres-experts - urbanistes - ingénieurs VRD
paysagistes - environnementalistes
experts en économie immobilière et foncière

Bureau :
Domaine Industriel SAONEOR
17, rue Alphonse Lamartine
71530 CRISSEY

Correspondance :
BP 70376
71109 CHALON SUR SAONE CEDEX
Tél : 03.85.97.04.10 - Fax : 03.85.97.04.19
Email : blc.contact@blc-ge.com

NOTA :

- 1) Les cotes et surfaces figurant sur ce plan sont définitives.
- 2) L'acquéreur doit consulter le plan de composition, le règlement de lotissement et le Plan Local d'Urbanisme intercommunal avant tout établissement de projet sur un lot.
- 3) L'emplacement des réseaux est issu du plan de récolement des entreprises.